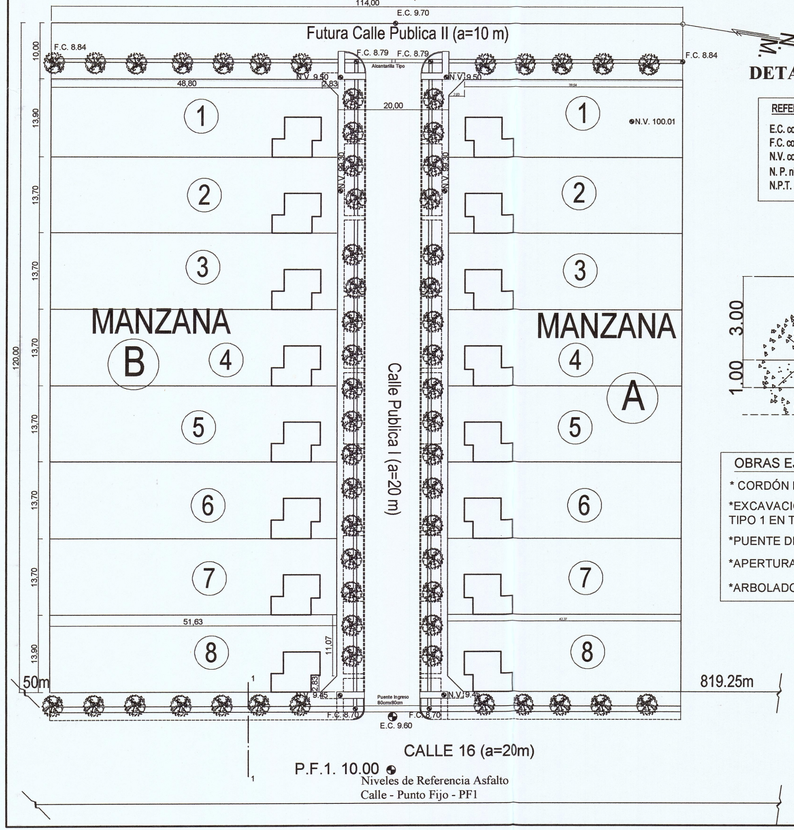

DETALLE DE ESQUINA

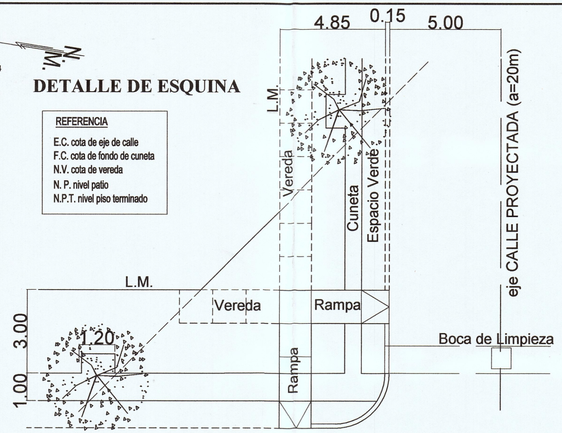

REFERENCIA

E.C. cota de eje de calle
F.C. cota de fondo de cuneta
N.V. cota de vereda
N. P. nivel patio
N.P.T. nivel piso terminado

OBRAS EJECUTADAS:

* CORDÓN BANQUINA Y RAMPAS ACCESO EN ESQUINAS
*EXCAVACIÓN Y PERFILADO DE CUNETAS CUNETAS TIPO 1 EN TERRENO NATURAL.
*PUENTE DE INGRESO Y ALCANTARILLA TIPO.
*APERTURA, ENRRIPIADO Y PERFILADO DE CALLE .
*ARBOLADO PUBLICO.

DETALLE PERFIL CUNETA TIPO

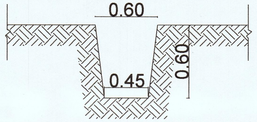

DETALLE PERFIL CUNETA s/calle 16

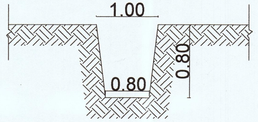

DET. CORDÓN BANQUINA Y ENRIPIADO DE CALLE

ESC: 1:10

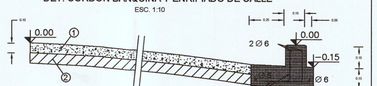

① Enripiado: ripio tipo barranca adicionándole un 5% arcilla, con un espesor total de 10 cm .
② Subrasante: se llevara el terreno natural a nivel correspondiente dejandolo perfectamente compactado.

DETALLE VEREDA, CUNETA Y MEDIA CALZADA DE CALLE PROVINCIAL 16.

CORTE 1-1

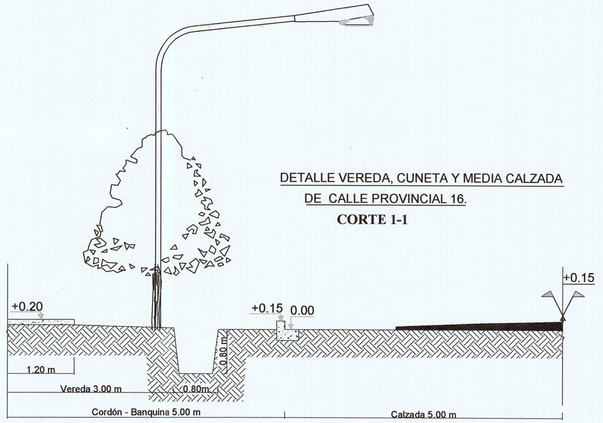

DETALLE de PUENTE INGRESO

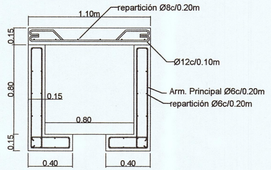

DETALLE DE MARCO Y TAPA PARA BOCA DE LIMPIEZA - escala 1:20

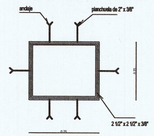

DETALLE ALCANTARILLAS "Tipo" escala 1:20

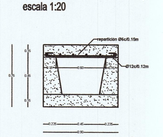

DETALLE de ALCANTARILLA

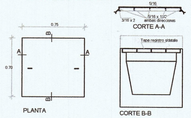

OBRA: **CONSTRUCCION VIVIENDAS DON VALENTIN**

UBICACION: **Calle 16entre Centenario y Ruta 188-distrito Bowen-General Alvear**

PROPIETARIO: **ASOCIACION UNION VECINAL CALLE 16 Y M**

DOMICILIO: **CALLE M s/n - kILOMETRO 884 - BOWEN - GRAL ALVEAR - MENDOZA**

FIRMA PROPIETARIO

CONFORME A OBRA

PLANO DE URBANIZACION

Esc1:500 | 1

CROQUIS DE UBICACION:

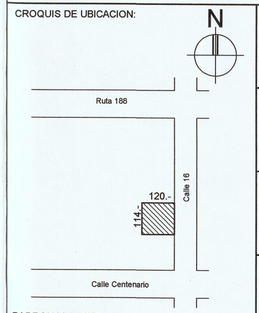

PADRON MUNICIPAL:
NOM. CAT.: 18-99-00-0500-661628-0000-7

VISACION PROYECTO:

VISACION CALCULO:

PROYECTO:

CALCULO:

DIR. TECNICA:

CONSTRUCCION:

APROBACION:

MUNICIPALIDAD DE GRAL. ALVEAR
DEPARTAMENTO DE OBRAS PUBLICAS
EXP. Nº 6468 LETRA U FECHA 28/09/19
PLANO VISADO EL DIA 27 / 10 / 19
Ing. Federico Pro
Dir. Obras Públicas
Municipalidad Gral. Alvear